

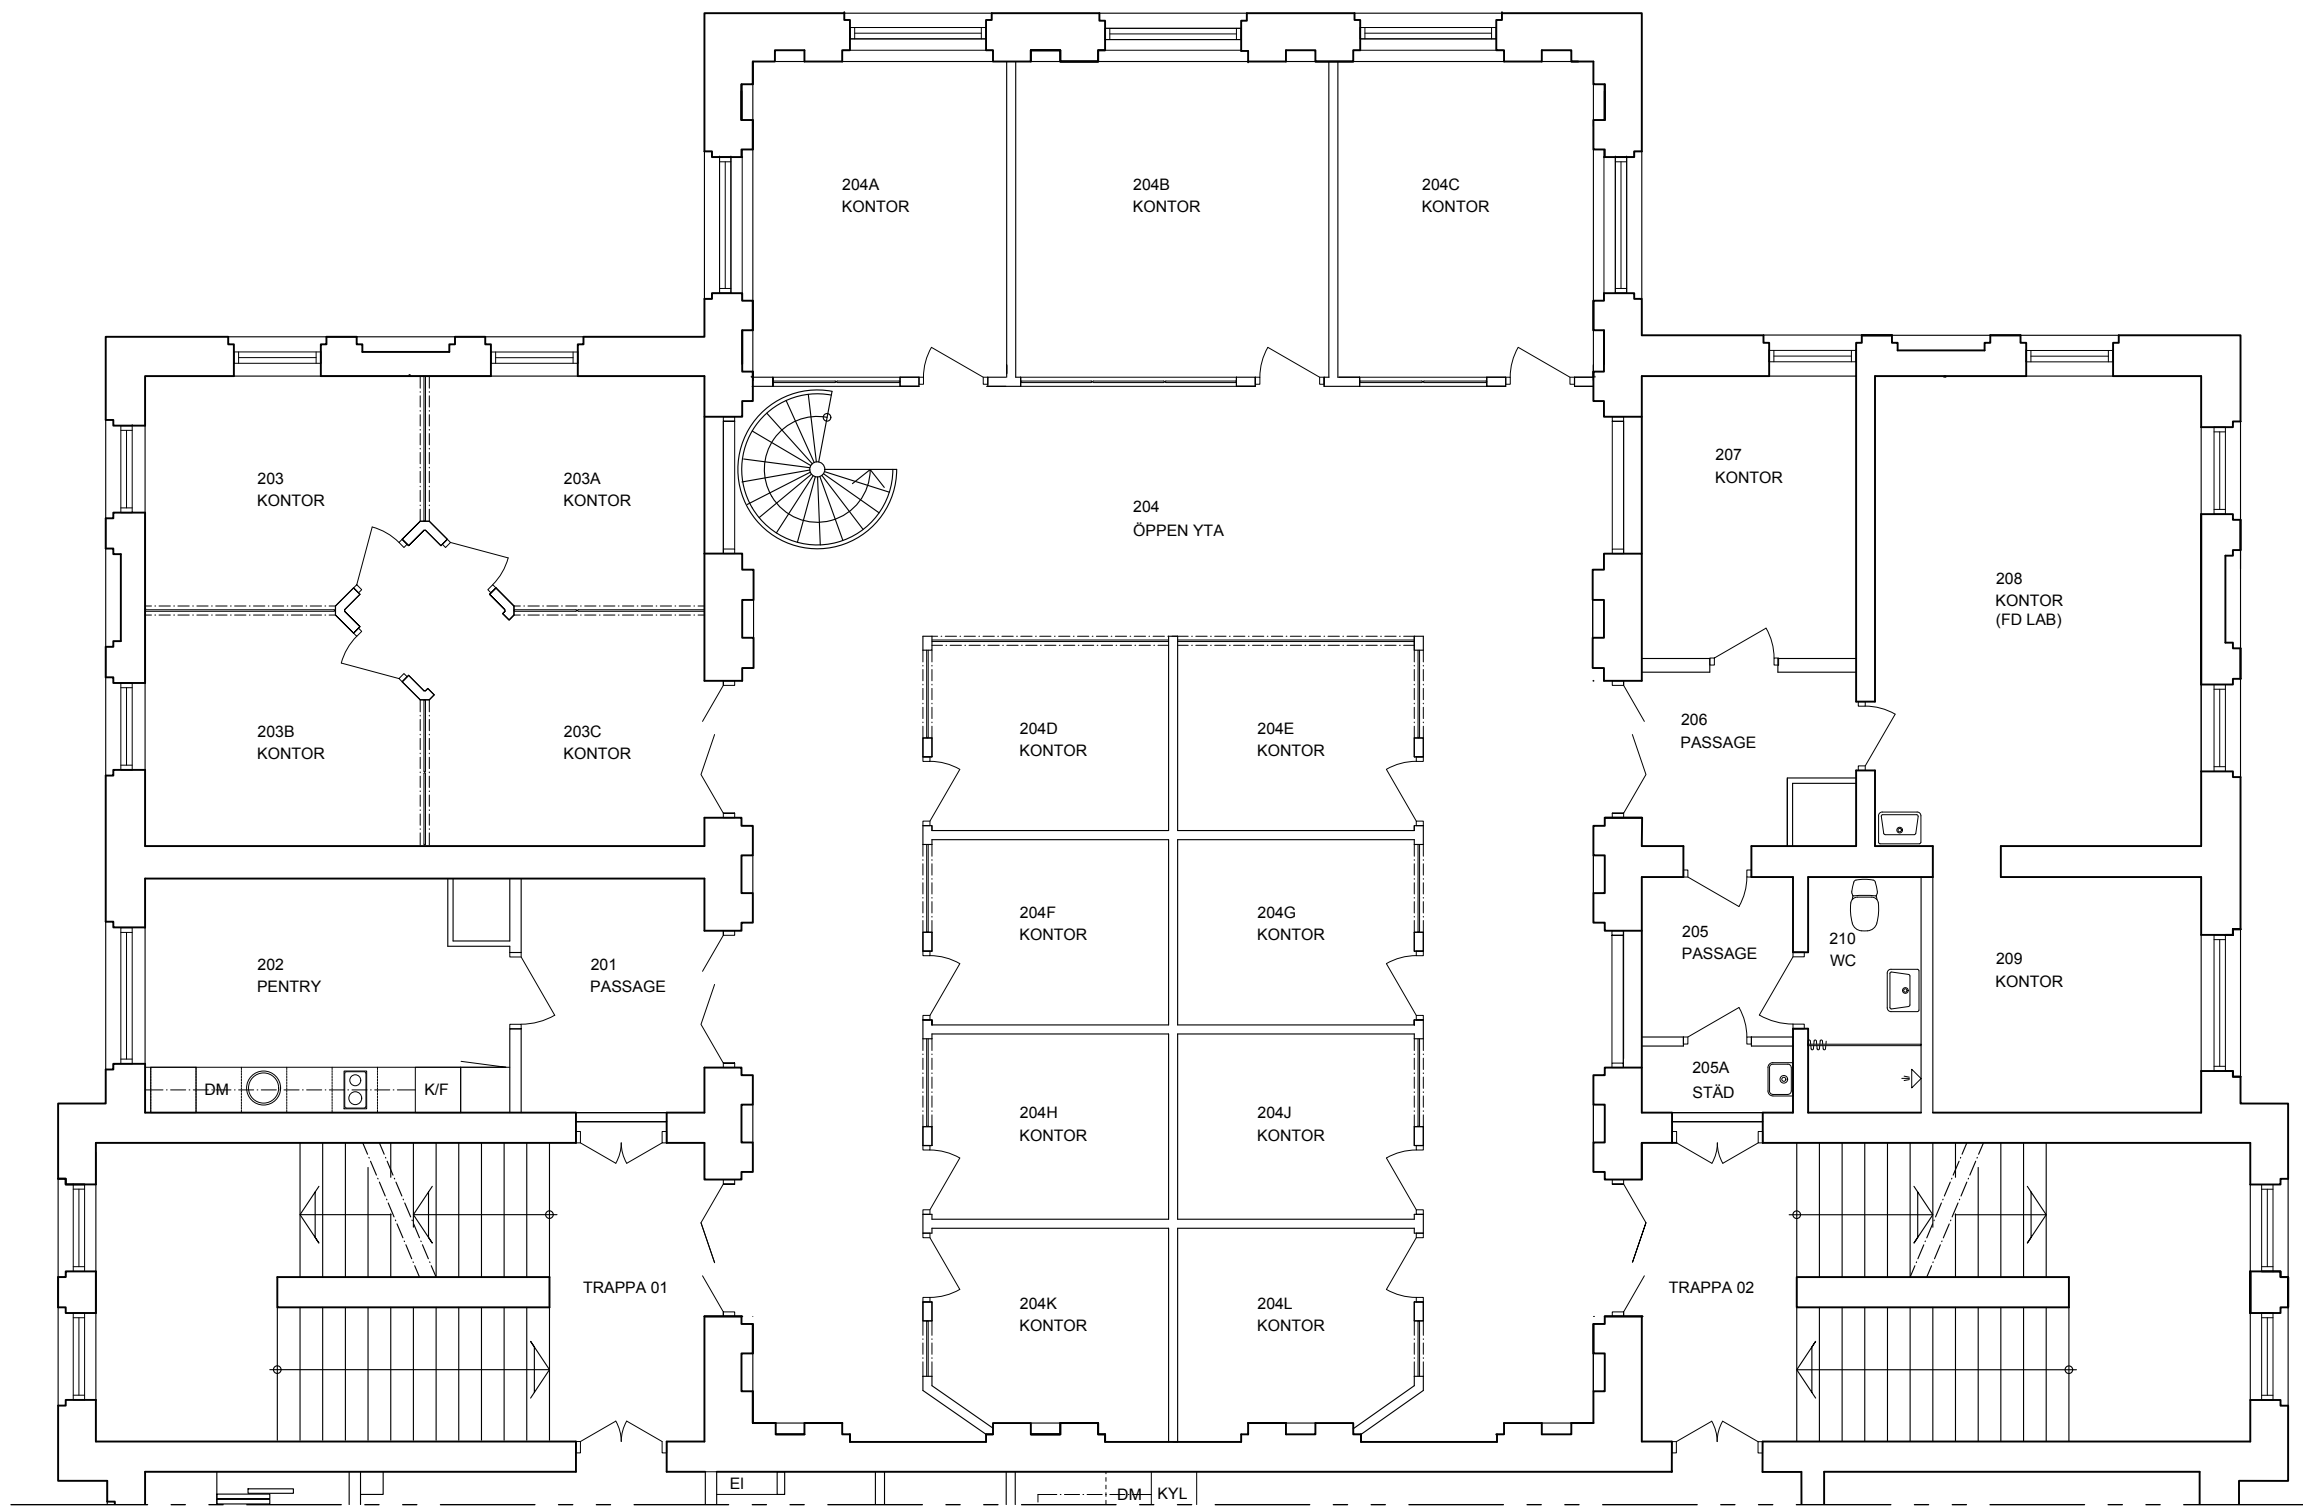


XREF:/Modell/Dwg/By 43/A-PL-43-4.dwg/Modell/Dwg/By 41/A-PL-41-1.dwg

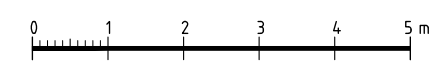

PLAN AV VÅNING 2, DEL 1

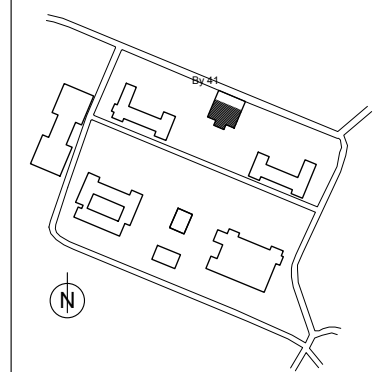

BET	ANT	ÄNDRINGEN AVSER	DATUM	SIGN
RELATIONSHANDLING				
KV HUNNERUP 1				
LUNDS KOMMUN				
GENOVA				
LIPPORAG NR	RITADKONSTR AV	HANDELAGGARE		
DATUM	JOB	ANSVARIG		
2026-03-12				
BYGGNAD 41				
PLAN AV VÅNING 2				
DEL 1				
SKALA	NUMMER	BET		
A1	A1: 1:50	A-40-1-4121		
A3	A3: 1:100			