

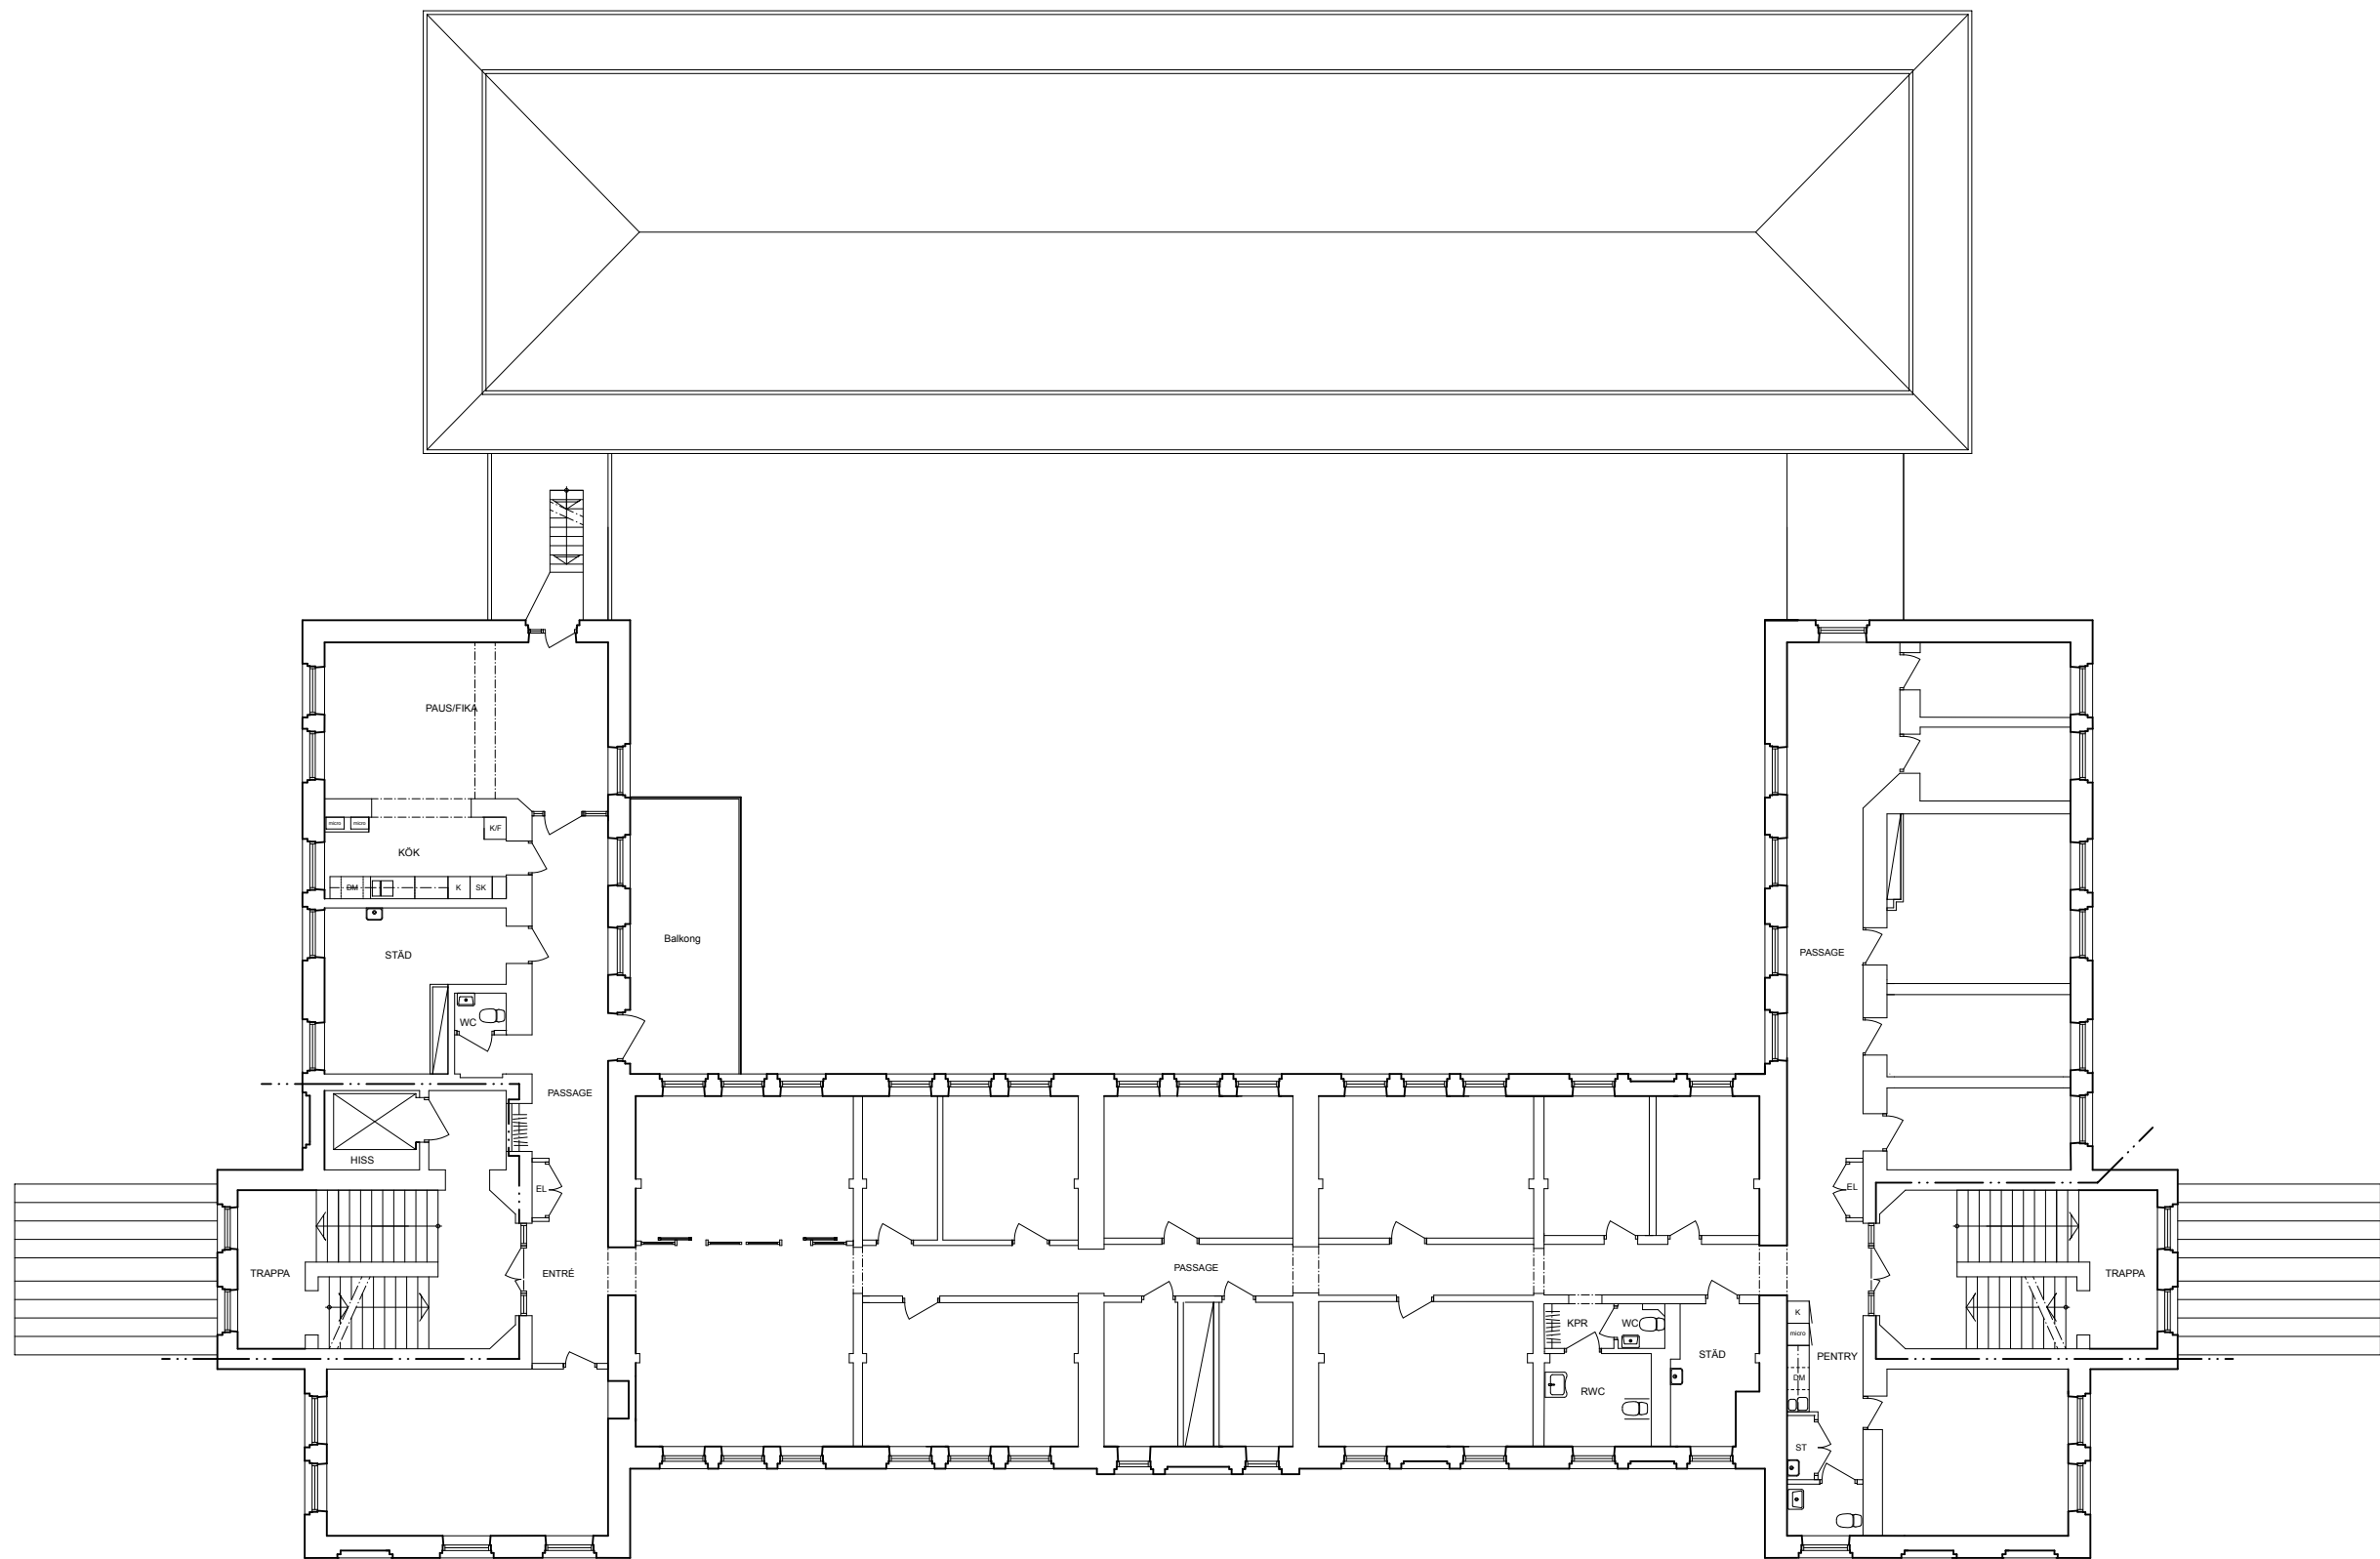


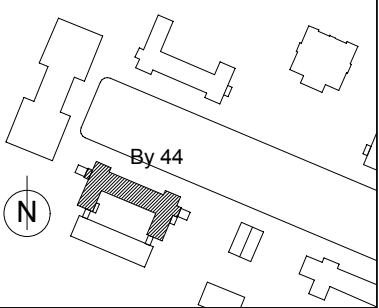

PLAN AV BOTTENVÅNINGEN

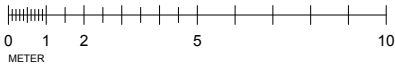

BET	ANT	ÄNDRING AVSER		DATUM	Sign.
RELATIONSHANDLING					
Kv Hunnerup 1, By 44					
Lunds Kommun					
G E N O V A					
UPPDRAG NR 202208.02		RITAD AV JB		HANDLAGGARE JB	
DATUM 2022-09-01		ANSVARIG JOHANNA BRANDT			
BYGGNAD 44					
PLAN AV BOTTENVÅNINGEN					
SKALA	A1 1:100 A3 1:200	NUMMER	A-40-1-4410		
					BET